


Digitale Leitungsdokumentation von Ver- und Entsorgungsleitungen

Projekt

Bestandsdokumentation von Wasserleitungen und Fernwärmeleitungen gemäß DIN 2425 Teil 1 und 2 mit digitaler Datenaufbereitung und Lieferung für die Informationssysteme der Energieversorgungsunternehmen

Leistungen


- Vermessung der Wasserleitung und Fernwärmeleitung mit Einbauten und Schutzrohren
- Digitale Dokumentation in Form von Rohrnetzpläne DIN 2425 Teil 1 und 2 (Leitungsdokumentation)
- Aufbereitung der digitalen Leitungsdaten für die Übergabe an die Leitungsinformationssysteme der Energieversorger
- Erstellung der Bestandslagepläne mit Bemassung im AutoCAD - Format bzw. Datenaustauschformat DXF

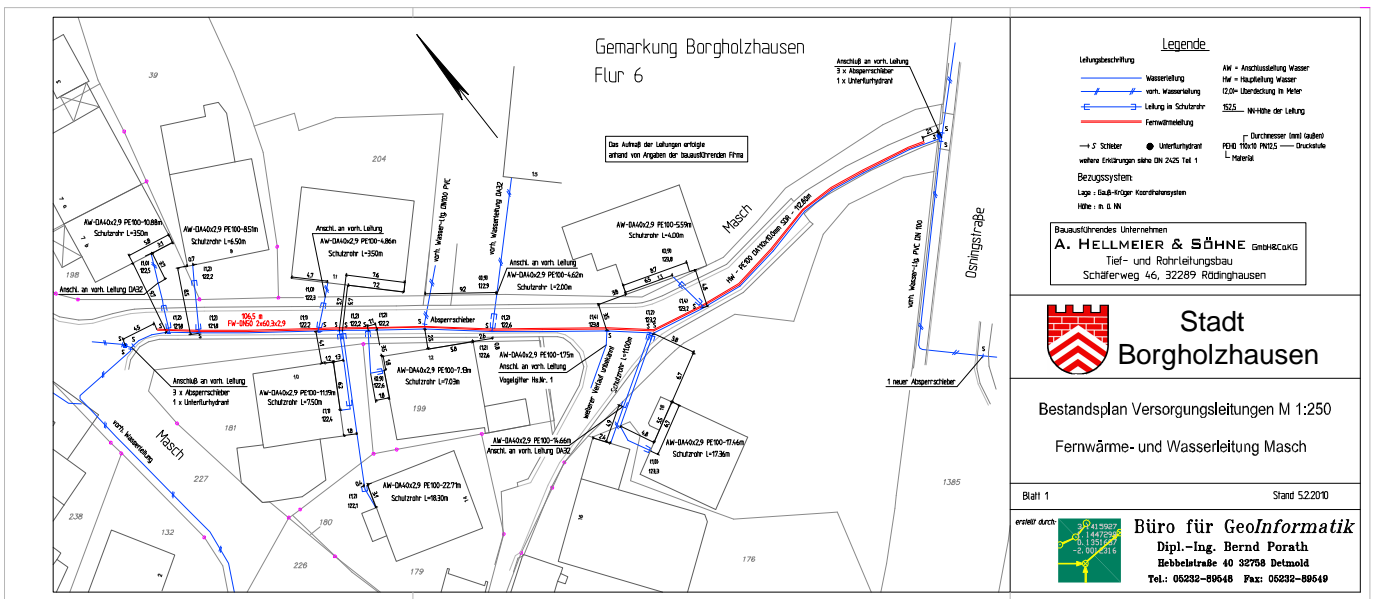

Bestandslageplan der Wasser- und Fernwärmeversorgung gemäß DIN 2425 Teil 1 und 2



Einmessung am offenen Graben

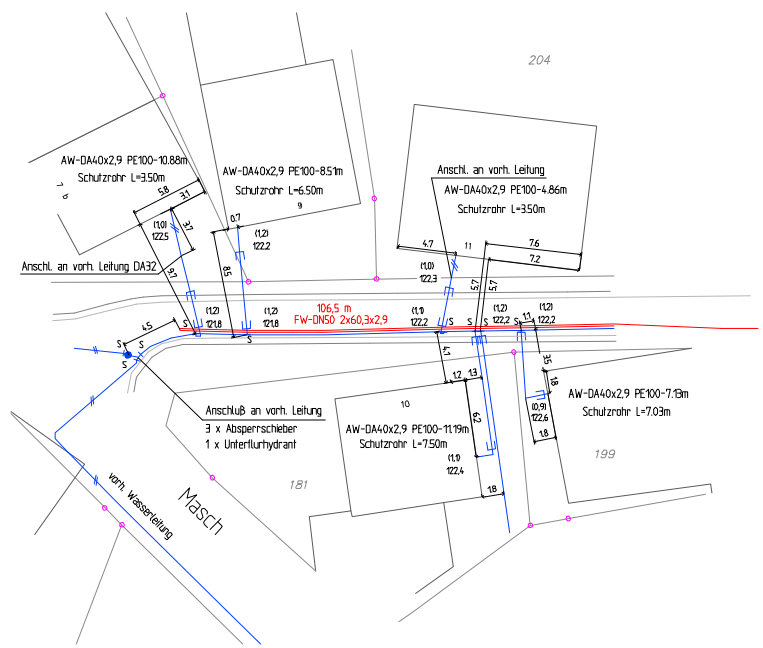

Detailzeichnungen mit Armaturen, Schutzrohren und Einbauten