


unsere Referenz zur

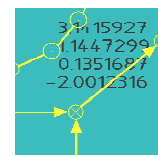

Büro
für
GeoInformatik

Leitungsaufmass und Dokumentation der Abwasserdruckleitungen in Form von Bestandsplan, Längsschnitt und Skizzen der Bohrgruben und Hausanschlussleitungen

Projekt


Vermessung und Bestandsdokumentation der Druckentwässerung in der Gemeinde Kirchlengern



Leitungseinmessung



Erfassung der Einbauteile am offenen Graben

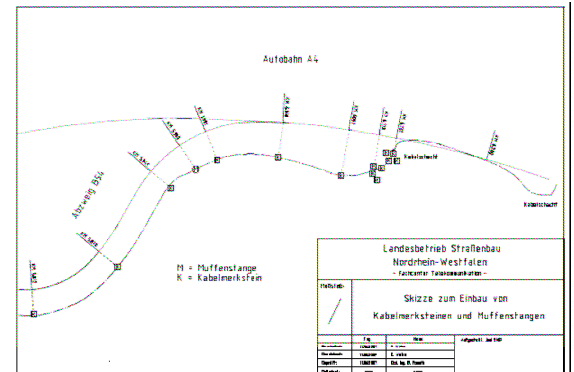

Leitungsverlauf

Leistungen

Übernahme der Ausführungsplanung vom AG und Berechnung der Leitungsgeometrie

Herstellung des Lagefestpunktfeld und NN-Höhennetz entlang der Leitungstrasse

Absteckung der Leitungsgeometrie und zeitnahe Leitungseinmessung bzw. Erfassung der Markierungen der Bohrungen

Einarbeitung der Bohrprotokolle mit Überdeckung, Einmessungsskizzen und Datenblätter der Hausanschlussleitungen

Erstellung der Bestandsdokumentation mit CIVIL 3D als Lageplan und Höhenlängsschnitt und Skizzen

Datenlieferung im AutoCAD- und Geograf-Format, PDF-Dokument und Lageplan